
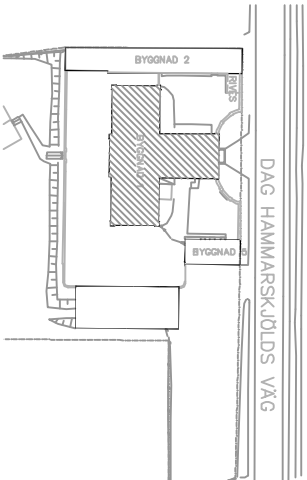
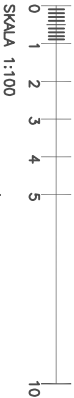


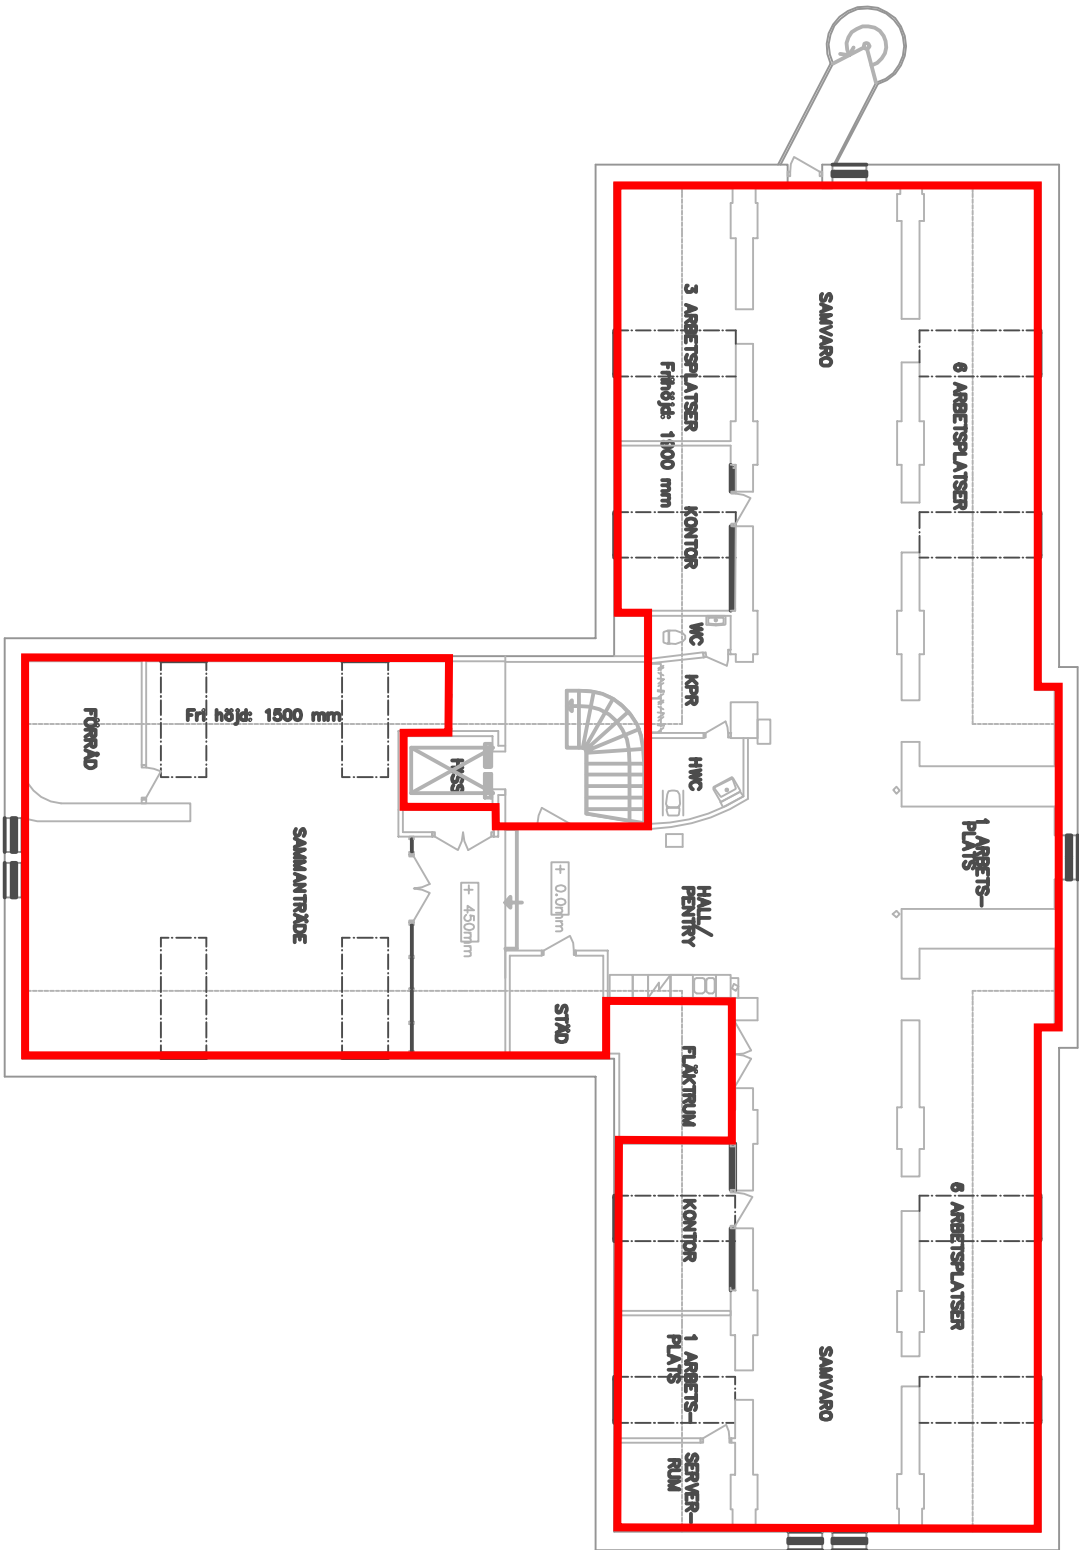

EGENKONTROLL ENLIGT LISTA UTFÖRD:
SIGN:

FÖRKLARINGAR

BRANDCELLSINDELNING

— · — EI 60

F = Omräddning av fönster/dörr

A	RELATIONSHANDLING	080328	LED

FÄNGELSE KÄBO 5:5, UPPSALA


PROJEKT	759-03	LEO	LEO
DRUK	20060328	LEO	LEO
ANMÄRKNING	Lars-Erik Ördé		

VINDSPÄN

SKALA	A1=1:100	NUMMER	A30-51-005	BET	A
	A3=1:200				